



EBUSCO®

DOSSIER DE DEMANDE D'ENREGISTREMENT


EBUSCO FRANCE
CLEON
VILLE

Pièce jointe n° 20 : Plan d'ensemble du projet
au 1/250*




KALIÈS
Étude & conseil
en environnement,
énergie & risques industriels

* Afin de présenter au mieux l'ensemble des éléments notifiés dans la réglementation (dispositions projetées de l'installation ainsi que l'affectation des constructions et terrains avoisinants et le tracé de tous les réseaux enterrés existants), EBUSCO sollicite pour ce plan, une dérogation conformément à l'article D.181-15-2-9° du Code de l'Environnement pour présenter un plan d'ensemble à l'échelle 1/250 au lieu d'un plan à une échelle 1/200.

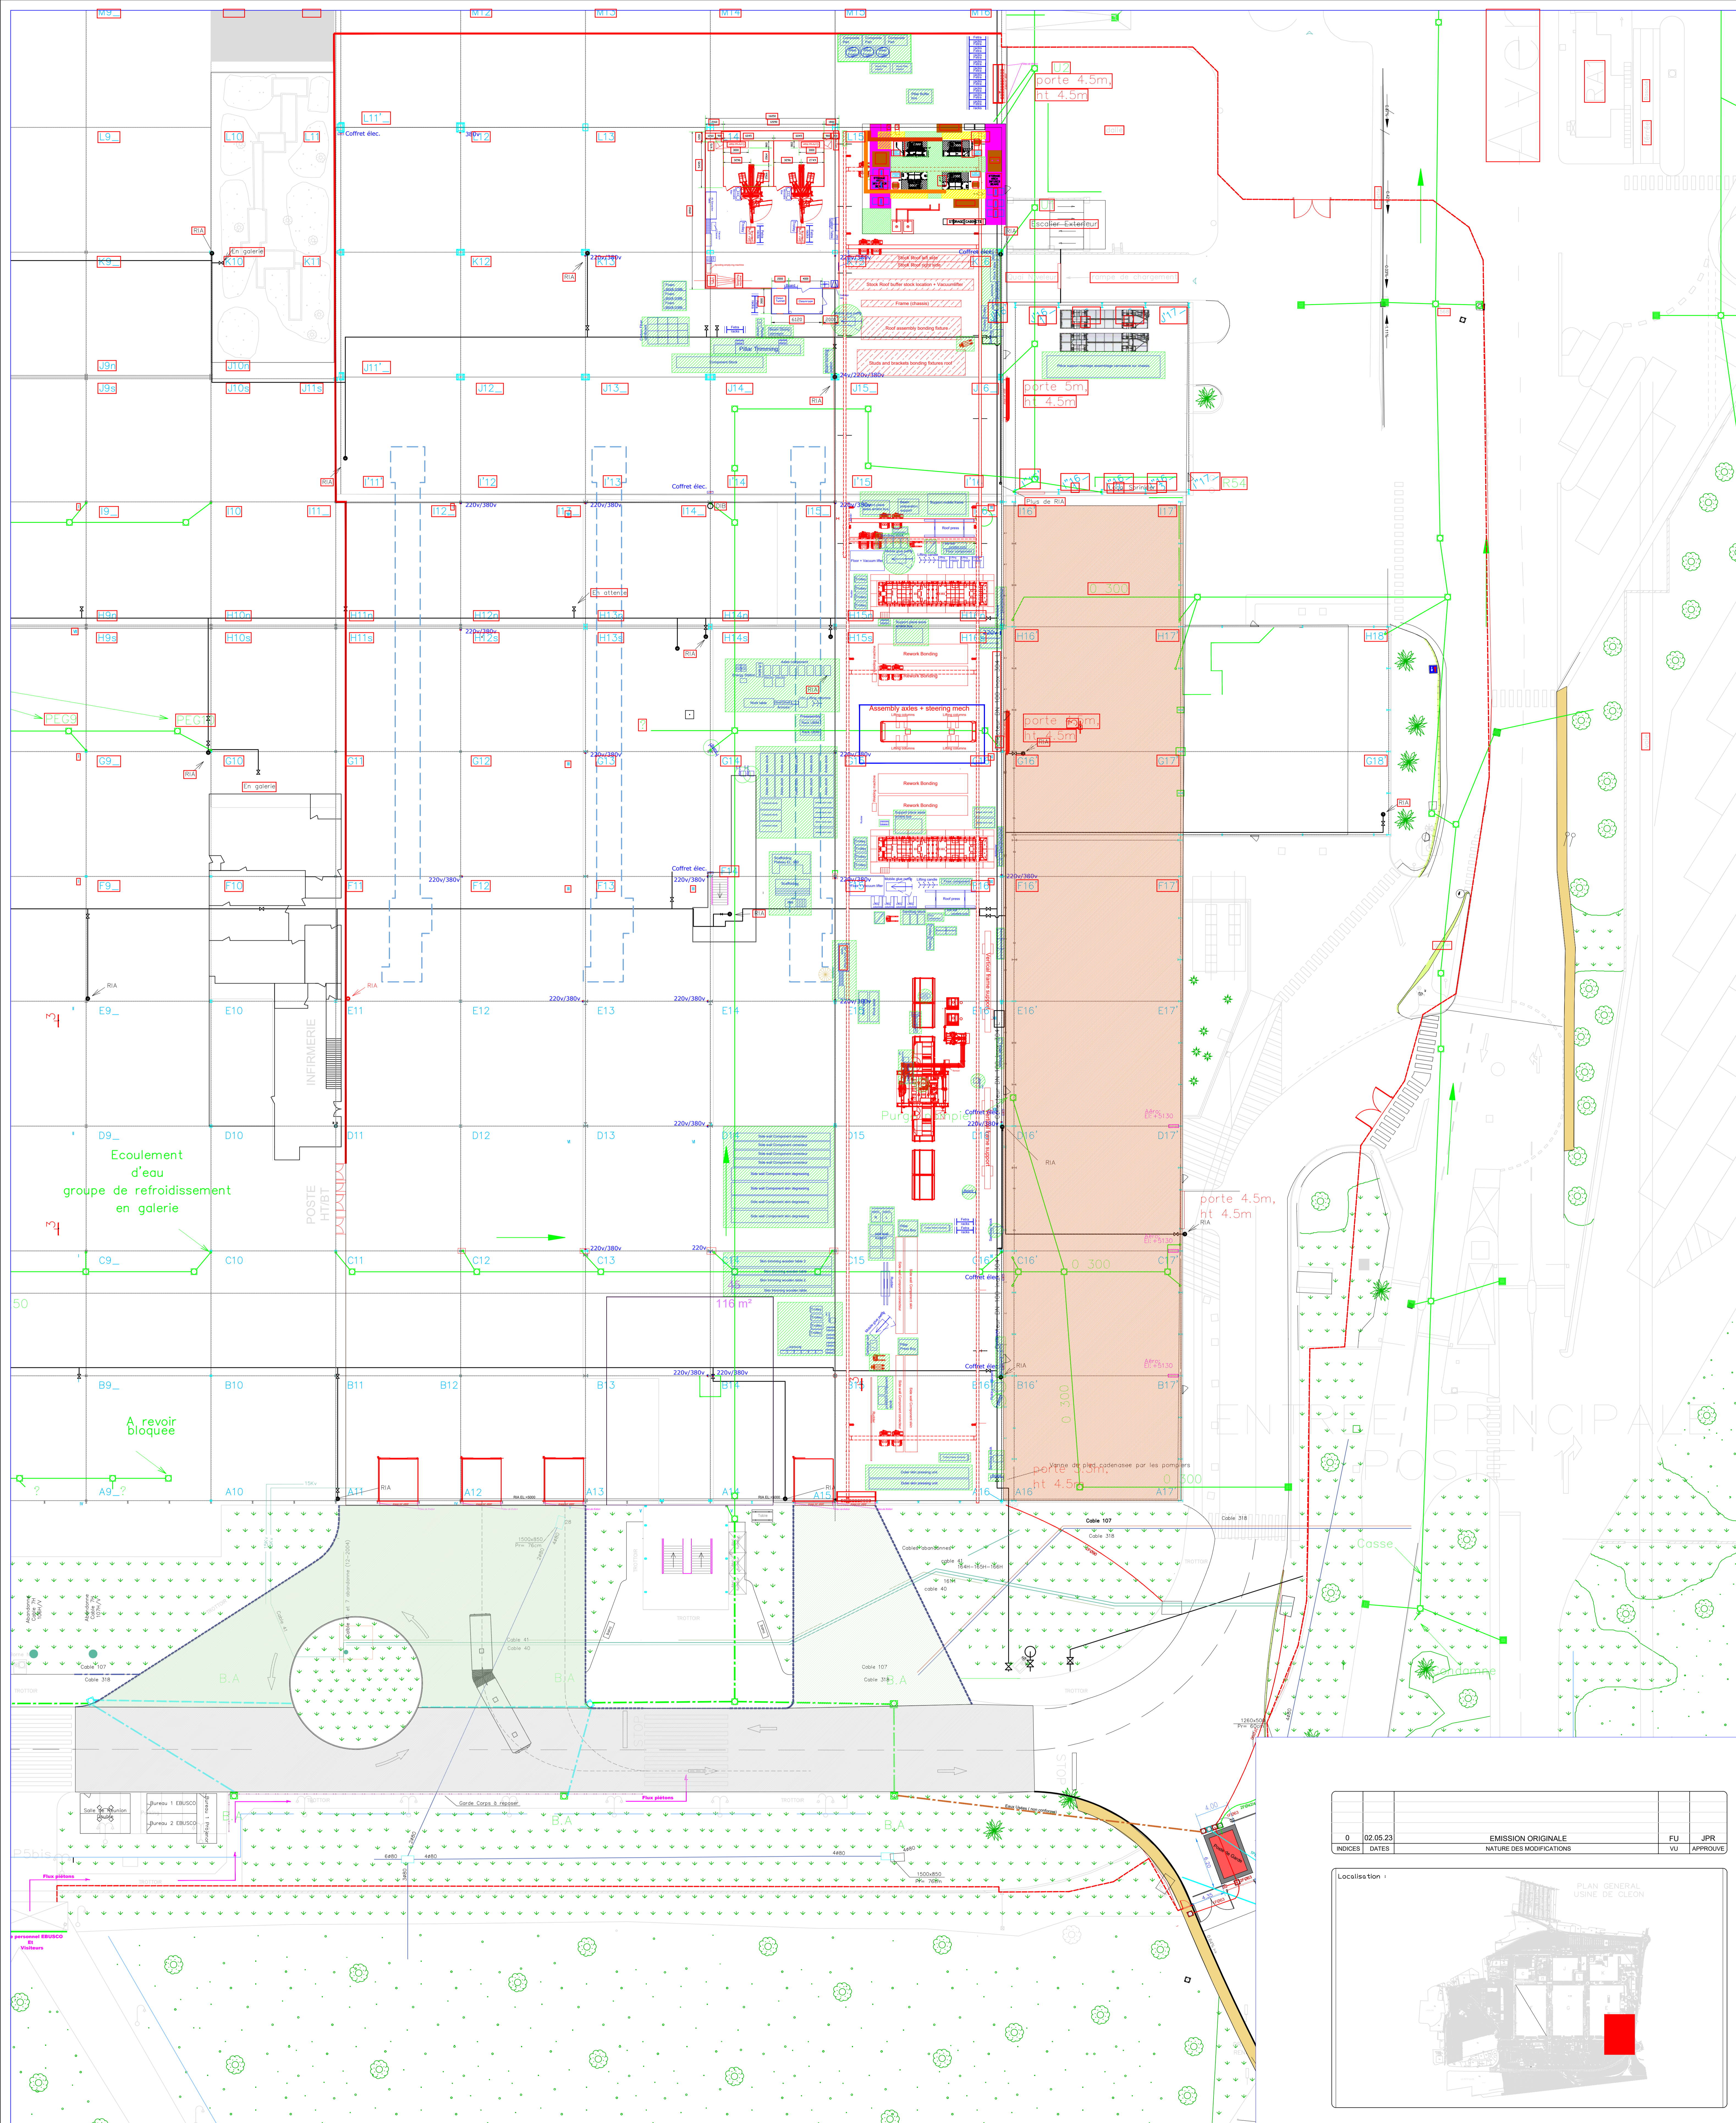

- LEGENDE -**
- Eaux industrielles
 - Eau potable
 - Eau pluviale
 - Eau vanne
 - Incendie - Ria
 - Air
 - Electricité

0	02.05.23	EMISSION ORIGINALE	FU	JPR
INDICES	DATES	NATURE DES MODIFICATIONS	VU	APPROUVE

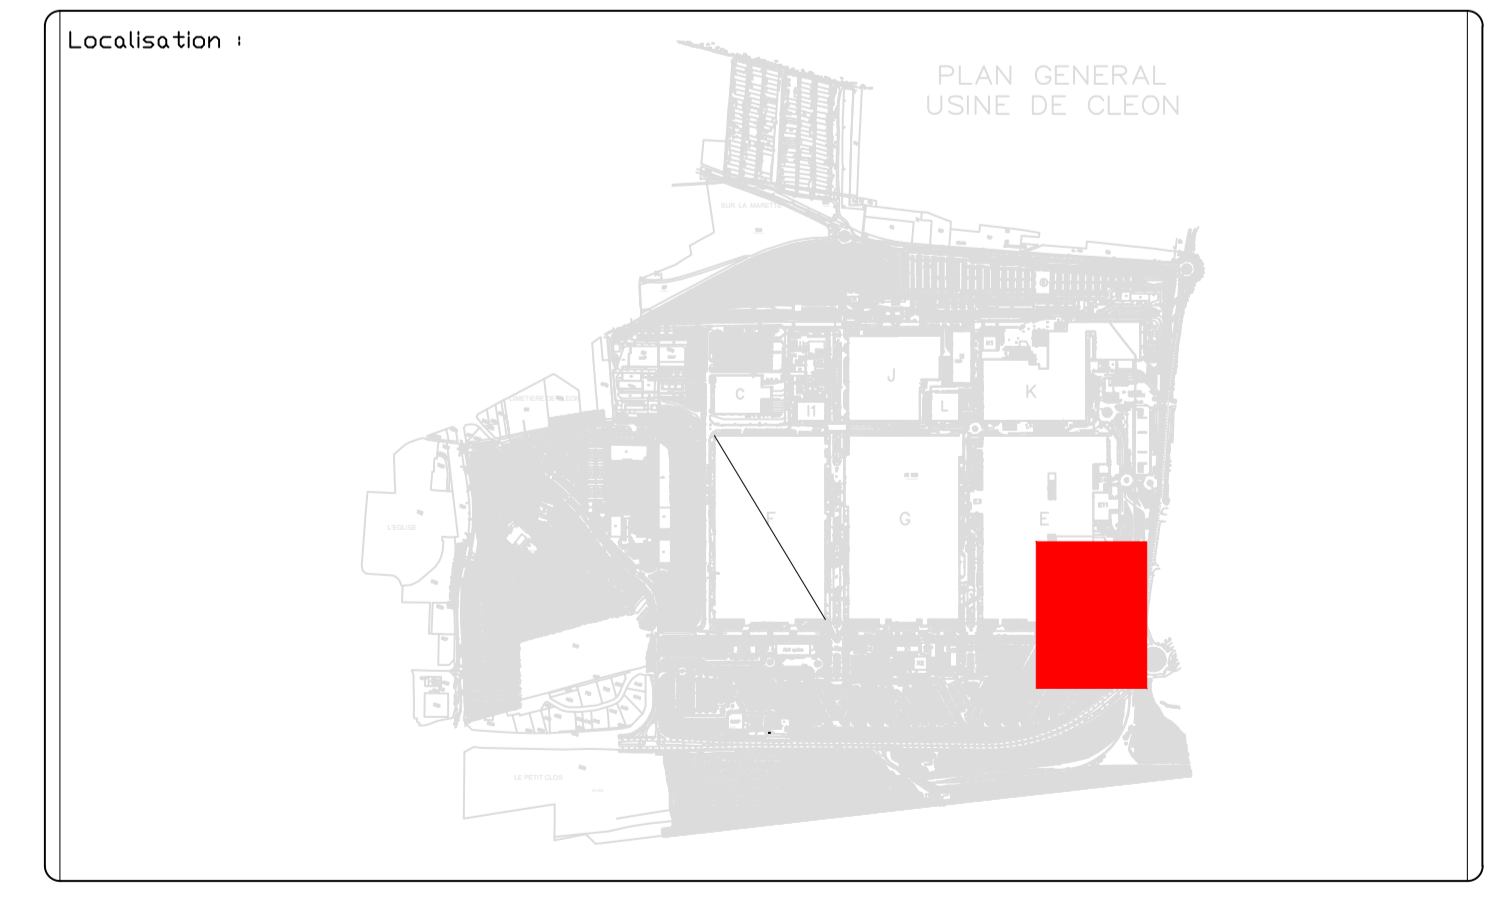

Matière / Provenance :

EBUSCO

Site / Commune :	Usine de Cleon - 76410 Cleon
Bâtiment :	Bâtiment E
Projet :	Implantation d'usine dans les locaux de Renault Cleon
Lot :	Plan de récolement

Designation de plan :

PROJENOR S.A.R.L.

PROJET EBUSCO
USINE DE CLEON
PLAN Masse réseaux enterrés

N° Attribe Projeur :	Format :	Echelle :	N° Plan Projeur :	B0053-030-07					
0053	A0	1/250	N° Plan Client :	XXX					
Lot	Zone	Site/Zone	Discipline	Client	Phase	Exécuté	Type	N° Ordre	Revision
--	--	--	--	--	--	--	--	--	0

Ce plan est la propriété des sociétés indiquées ci-dessus et ne peut être reproduit ou communiqué sans leurs autorisations préalables.