DEPARTEMENT DE LA SEINE-MARITIME

COMMUNE DE
TANCARVILLE

Chemin des Torpilleurs

PLAN DE RECOLEMENT IMPLANTATION
PLANCHE 1/2 (Intervention du 12/03/2019)

Demandeur :
G.P.M.H.
Terre Plein de la Barre
C.S.81413
76087 LE HAVRE CEDEX

SCHEMA SYNOPTIQUE

PLANCHE 1 — PLANCHE 2

DOSSIER N° 16938	Affaire N° 13252	Echelle : 1/500

INDICE	A	Etabli le 29/03/2019	INDICE	C		INDICE	E
	B		INDICE	D		INDICE	F

PLANIMETRIE : RGF 93 / CC50 — ALTIMETRIE : IGN / NGF 69

Technicien : MS — Etabli par : DA — Contrôle : SD

G.P.M.H (Gestionnaire)
Accord sur limite du domaine public

LEGENDE

- Limite Domaine Public (Intervention)
- Limite du Domaine Public (Sous le pied d'alignement)
- Limite du Domaine Public (Sous le l'alignement de fait)

Voirie — Bordure Béton — Caniveau CC — Limite de Enrobé — Limite d'Enrobé — Limite du Bordure de Tal — Glissière Béton — Mur de Soutènement — Mur Plein — Mur Ajouré — Haie — Mesure DGF Mesures Tassement — Mesure PT Mesure — Axe Rue

Corbeille d'Ordure — Bouche Incendie — Poteau Incendie — Bouche Clapet — Bouche Vidée — Regard Inconnu — Regard Telecom — Regard Gaz — Regard Eau — Regard Assainissement — Regard Voirie — Regard Electricité — Regard Gaz Vide — Regard Eau Vide — Coupure de Qualifiée — Coupure Gaz — Coupure Eau — Coupure Elec — Coupure Tele — Coupure Vide — Coupure Gaz Vide — Coupure Eau Vide — Coupure Elec Vide — Coupure Tele Vide — Borne DGF — Borne EDF — Borne GDF — Borne EU

Poteau Telecom — Poteau Telecom + Eclairage — Cabine Telecom — Armoire Telecom — Armoire Telecom — Regard Telecom — Poteau Surface — Aéro de Gaz — Poteau Electricité — Eclairage Voirie — Borne — Signalisation Tricolore — Limite du Domaine Public

Arbre non Remarquable — Arbre Remarquable — Haie — Arbuste — Zone Verte — Pelouse de Pelouse — Mur de Signalisation — Bord Caniveau (Haut) — Bord Caniveau (Bas) — Clôture de GP

NB : Les limites cadastrales sont figuratives, elles ne proviennent pas d'un bornage contradictoire.

Piquet repères implanté le 12 mars 2019 (Bornage)
Piquet repères implanté le 29 mars 2019 (Recolement)

Détermination par le plan d'alignement

NUMEROS	X	Y
PL1	484244.697	1189890.408
PL2	484243.087	1189871.192
PL3	484233.589	1189844.000
PL4	484222.007	1189814.200
PL5	484196.181	1189771.928
PL6	484177.024	1189747.928

Détermination par l'alignement de fait
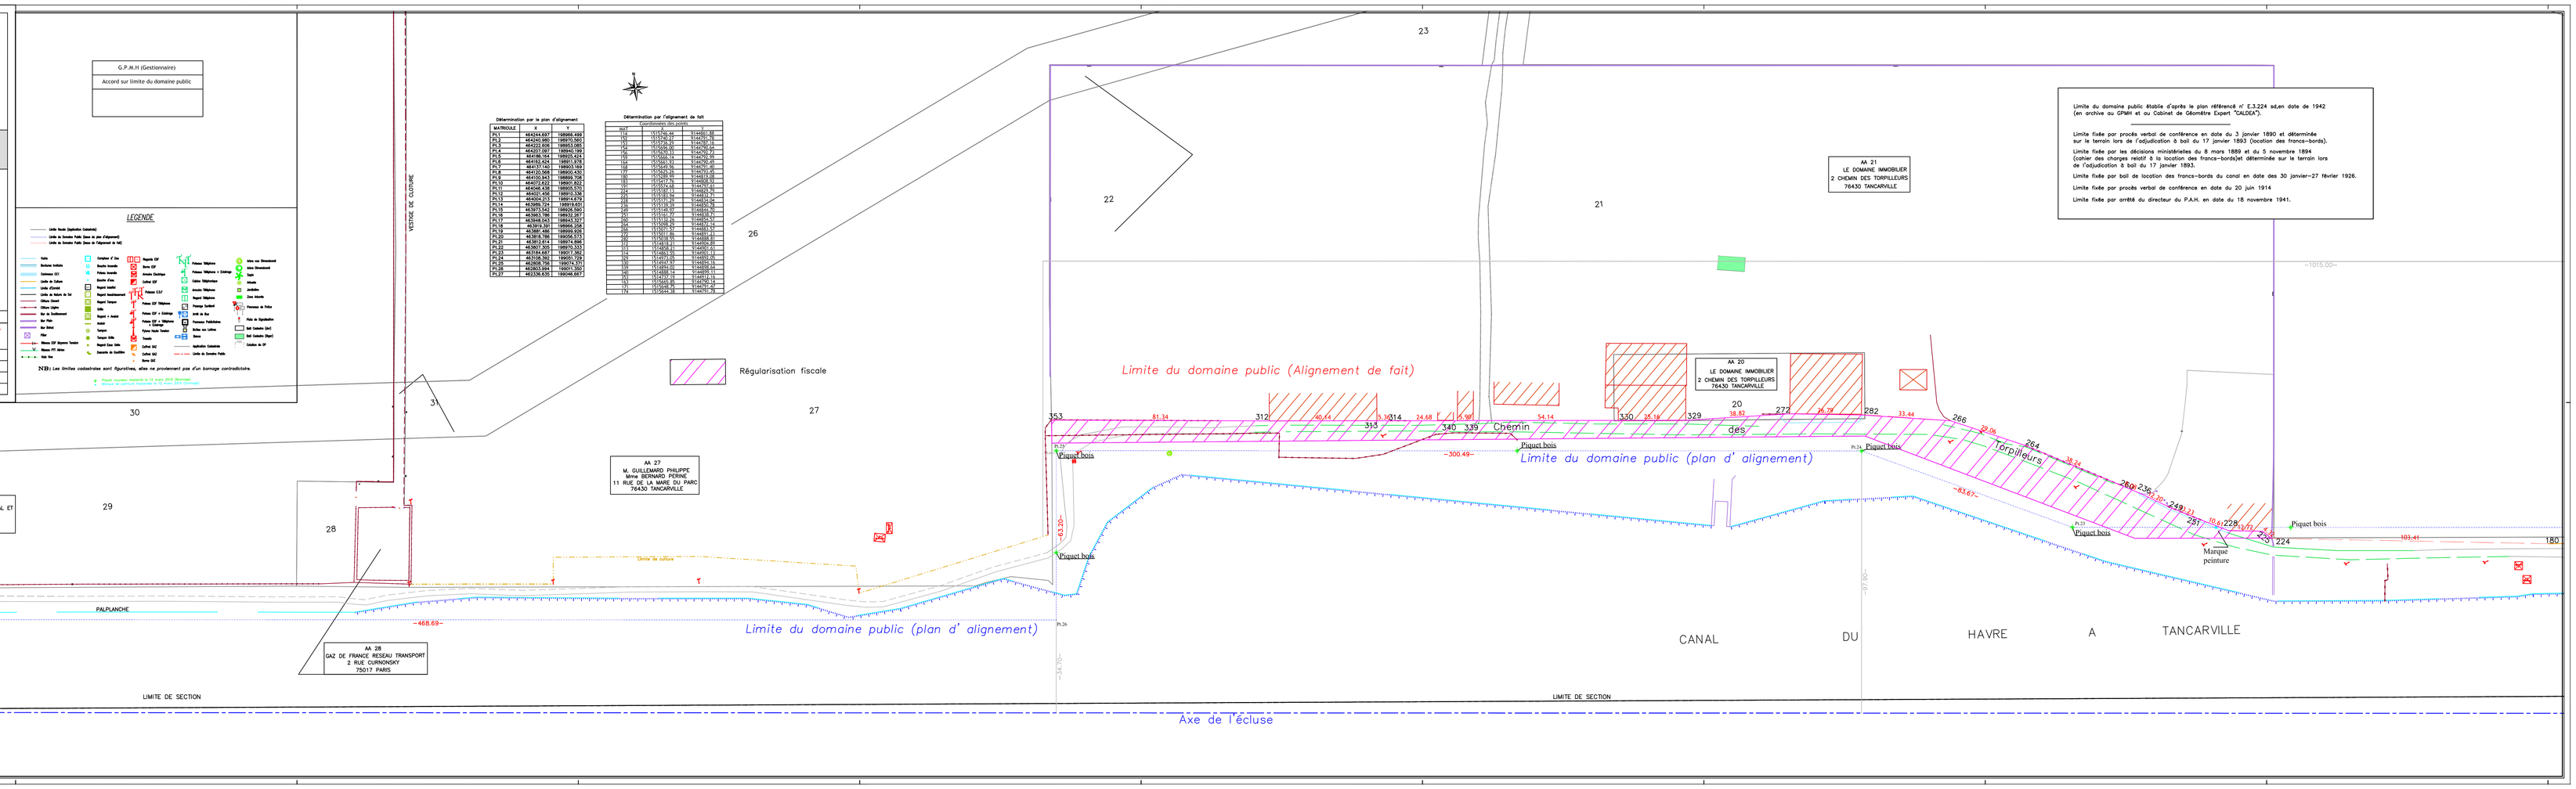
NUMEROS	X	Y
